



SRP Innenstadt 1. Änderung der 3. Fortschreibung Blockbereich 3.1

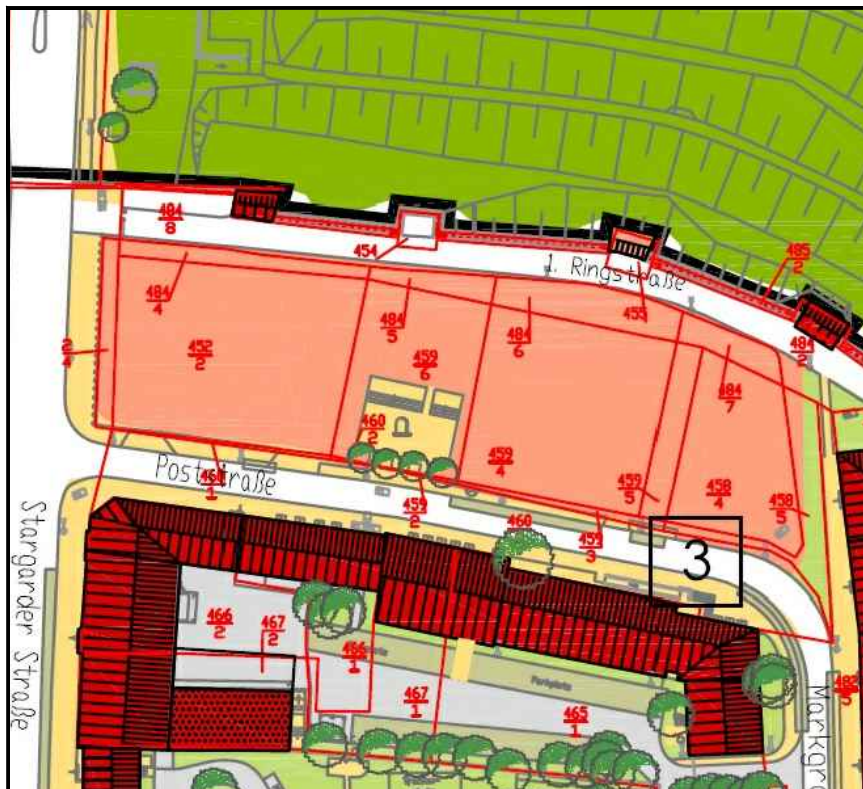

Auszug aus Bestandsplan 3. Fortschreibung 2017

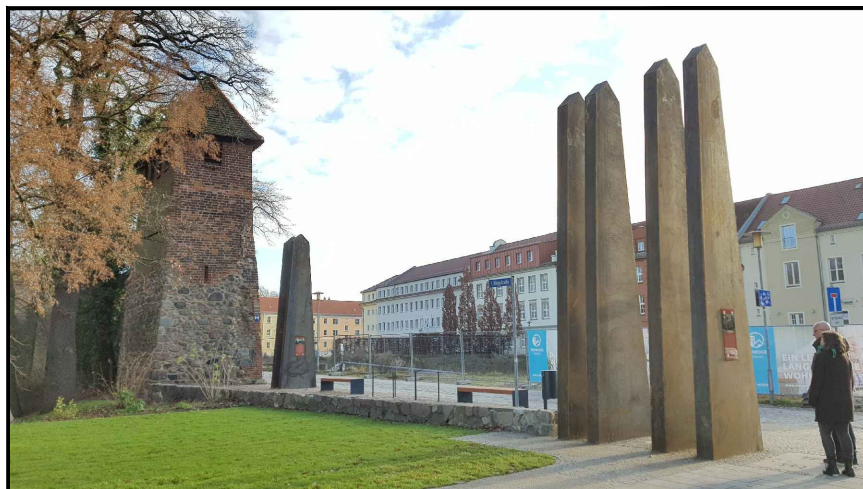

Bestandsfoto (12/2019)



Bestandsfoto (01/2020)


- | | |
|---|-----------------------------|
|  | Hauptgebäude |
|  | Nebengebäude |
|  | Straßen (Fahrbahn) |
|  | befestigte Hoffläche |
|  | Baufläche |
|  | Gehweg |
|  | Fußgängerzone |
|  | Parkplätze/ST-Anwohner |
|  | Privates Grün/begrünte Höfe |
|  | öffentliche Grünfläche |
|  | Wallanlage |
|  | Gewässer |
|  | Bestandsbaum |

nachrichtliche Übernahme

 förmlich festgelegtes Sanierungsgebiet
"Altstadt"

weitere Darstellungen

1 Blocknummern

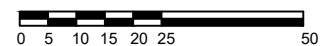

Maßstab: ohne

Städtebaulicher Rahmenplan Innenstadt

1. Änderung der 3. Fortschreibung

3.0 Bestandsplan

Block 3.1

im Auftrag



Kommunale Entwicklungsgesellschaft mbh
handelnd im Namen und für Rechnung der BIG-STÄDTEBAU M-V GmbH
als Treuhänderischer Sanierungsträger der Stadt Neubrandenburg

erarbeitet durch

stadtbau.architekten^{nb}

Lutz Braun
architekt+stadtplaner
Johannesstraße 1
17034 Neubrandenburg

Stand:

12.10.2020

NEUBRANDENBURG

Stadt der vier Tore am Tollensesee



SRP Innenstadt 1. Änderung der 3. Fortschreibung Blockbereich 18



Auszug aus Bestandsplan 3. Fortschreibung 2017

-  Hauptgebäude
-  Nebengebäude
-  Straßen (Fahrbahn)
-  befestigte Hoffläche
-  Baufläche
-  Gehweg
-  Fußgängerzone
-  Parkplätze/ST-Anwohner
-  Privates Grün/begrünte Höfe
-  öffentliche Grünfläche
-  Wallanlage
-  Gewässer
-  Bestandsbaum

nachrichtliche Übernahme

 förmlich festgelegtes Sanierungsgebiet "Altstadt"

weitere Darstellungen

 Blocknummern



Bestandsfoto (Stand 10/2012)



Bestandsfoto (Stand 10/2012)



0 5 10 15 20 25 50

Maßstab: ohne

Städtebaulicher Rahmenplan Innenstadt 1. Änderung der 3. Fortschreibung

3.0 Bestandsplan

Block 18

im Auftrag **KEG**
Kommunale Entwicklungsgesellschaft mbH
handelnd im Namen und für Rechnung der BIG-STÄDTEBAU M-V GmbH
als Treuhänderischer Sanierungsträger der Stadt Neubrandenburg

erarbeitet durch **stadtbau.architekten[®]**
Lutz Braun
architekt+stadtplaner
Johannesstraße 1
17034 Neubrandenburg

Stand: 12.10.2020


NEUBRANDENBURG
Stadt der vier Tore am Tollensesee



SRP Innenstadt 1. Änderung der 3. Fortschreibung Blockbereich 3.1



Auszug aus Gestaltungsplan 3. Fortschreibung 2017

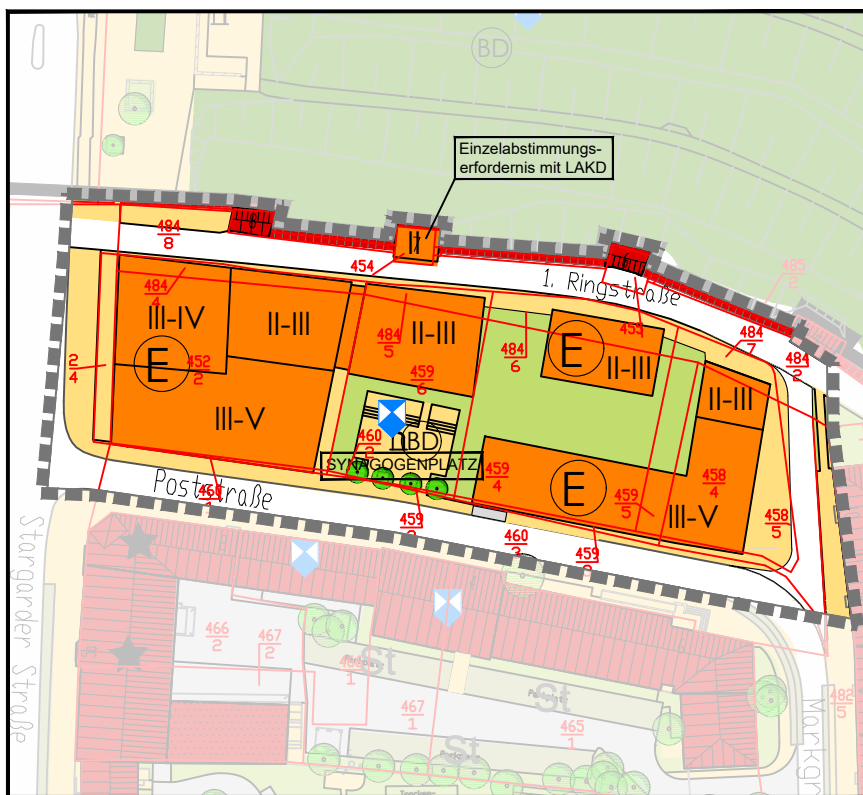

Gestaltungsplan 1. Änderung der 3. Fortschreibung

Gestaltungsziele



bauliche Einzelergänzung, Geschosszahl



bauliche Ergänzung von Teilbereichen (Blockstruktur) unter Berücksichtigung der charakteristischen Strukturelemente, Geschosszahl

1. Bebauungsstrukturen u. bebauungsbezogene Gestaltcharakteristik



Blockrandbebauung (geschlossen, halboffen); begrünte Großhöfe bzw. gestaltete Blockinnenbereiche



Solitäre, Sondernutzungen; begrünte Teil- und Randflächen (z.B. Block 2, 3)



Satteldach

Pultdach

Flachdach

2. Freiflächenstruktur Gestaltcharakteristik



überwiegend gestaltete Grünanlagen (Parks, öffentl. Grünanlagen, begrünte Stadtplätze) Spielplatz



Gemeinschaftliche Grünanlagen, Hofgrün



Rahmengrün und Spielflächen (KITA, Schule etc.)



Gehweg/Fußgängerbereich



Straßen/Fahrbahn



Hofffläche (befahrbar)



öffentliche Parkplätze



Stellplatzanlage im Innenhof

3. Besondere Qualitäten im Stadt- und Landschaftsraum



Baudenkmal



Bodendenkmal (gesamte Altstadt)



denkmalwertes Gebäude



Einzelbaum



straßenbegleitende Baumpflanzung

(Symbol für Reihe bzw. Allee)



besondere raumprägende bauliche Abgrenzung im Straßen- und Platzraum; Sicherung, Ergänzung, Neuanlage, Installation



Platzraumqualität (Plätze außerhalb des Straßenraumes)



besondere Sichtbeziehungen

(Herstellung bzw. Offenhaltung)

4. nachrichtliche Übernahme



Fördergebiet "städtebaulicher Denkmalschutz", Wallbereich



förmlich festgelegtes Sanierungsgebiet "Altstadt"

5. weitere Darstellungen




Blocknummern



Geltungsbereich der 1. Änderung der 3. Fortschreibung des Städtebaulichen Rahmenplanes Innenstadt



Bezeichnung der historischen Plätze

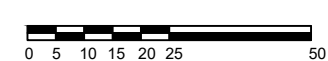

Maßstab ohne



Städtebaulicher Rahmenplan Innenstadt 1. Änderung der 3. Fortschreibung

3.1 Gestaltungsplan

Block 3.1

im Auftrag

KEG

Kommunale Entwicklungsgesellschaft mbH
handelnd im Namen und für Rechnung der BIG-STÄDTEBAU M.V. GmbH
als Treuhänderischer Sanierungsträger der Stadt Neubrandenburg

erarbeitet durch

stadtbau.architekten^{mb}

Lutz Braun

architekt+stadtplaner

Johannesstraße 1

17034 Neubrandenburg

Stand:

12.10.2020

NEUBRANDENBURG


Stadt der vier Tore am Tollensesee



SRP Innenstadt 1. Änderung der 3. Fortschreibung Blockbereich 18



Auszug aus Gestaltungsplan 3. Fortschreibung 2017

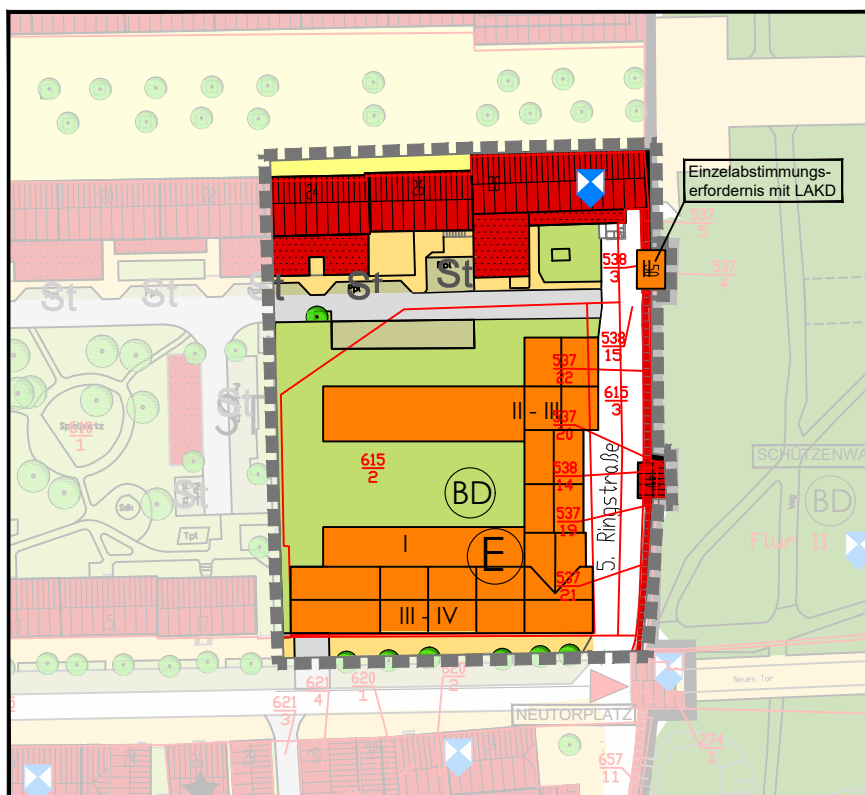

Gestaltungsplan 1. Änderung der 3. Fortschreibung

Gestaltungsziele



bauliche Einzelergänzung, Geschosszahl



bauliche Ergänzung von Teilbereichen (Blockstruktur) unter Berücksichtigung der charakteristischen Strukturelemente, Geschosszahl

1. Bebauungsstrukturen u. bebauungsbezogene Gestaltcharakteristik



Blockrandbebauung (geschlossen, halboffen); begrünte bzw. gestaltete Blockinnenbereiche



Solitäre, Sondernutzungen; begrünte Teil- und Randflächen (z.B. Block 2, 3)



2. Freiflächenstruktur Gestaltcharakteristik



überwiegend gestaltete Grünanlagen (Parks, öff. Grünanlagen, begrünte Stadtplätze) Spielplatz



Gemeinschaftliche Grünanlagen, Hofgrün



Rahmengrün und Spielfl. (KITA, Schule etc.)



Gehweg/Fußgängerbereich



Straßen/Fahrbahn



Hoffläche (befahrbar)



öffentliche Parkplätze



Stellplatzanlage im Innenhof

3. Besondere Qualitäten im Stadt- und Landschaftsraum



Baudenkmal



Bodendenkmal (gesamte Altstadt)



denkmalwertes Gebäude



Einzelbaum



straßenbegleitende Baumpflanzung (Symbol für Reihe bzw. Allee)



besondere raumprägende bauliche Abgrenzung im Straßen- und Platzraum; Sicherung, Ergänzung, Neuanlage, Installation



Platzraumqualität (Plätze außerhalb des Straßenraumes)



besondere Sichtbeziehungen (Herstellung bzw. Offenhaltung)

4. nachrichtliche Übernahme



Fördergebiet "städtebaulicher Denkmalschutz", Wallbereich



förmlich festgelegtes Sanierungsgebiet "Altstadt"

5. weitere Darstellungen




Blocknummern



Geltungsbereich der 1. Änderung der 3. Fortschreibung des SRP Innenstadt



Bezeichnung der historischen Plätze

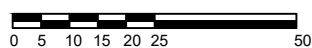

Maßstab: ohne



Städtebaulicher Rahmenplan Innenstadt 1. Änderung der 3. Fortschreibung

3.1 Gestaltungsplan

Block 18

im Auftrag



KEG

Kommunale Entwicklungsgesellschaft mbh
handelnd im Namen und für Rechnung der BIG-STÄDTEBAU M-V GmbH
als Treuhänderischer Sanierungsträger der Stadt Neubrandenburg

erarbeitet durch

stadtbau.architekten^{mb}

Lutz Braun

architekt+stadtplaner
Johannesstraße 1
17034 Neubrandenburg

Stand:

12.10.2020

NEUBRANDENBURG


Stadt der vier Tore am Tollensesee



SRP Innenstadt 1. Änderung der 3. Fortschreibung Blockbereich 3.1



Auszug aus Nutzungsplan 3. Fortschreibung 2017

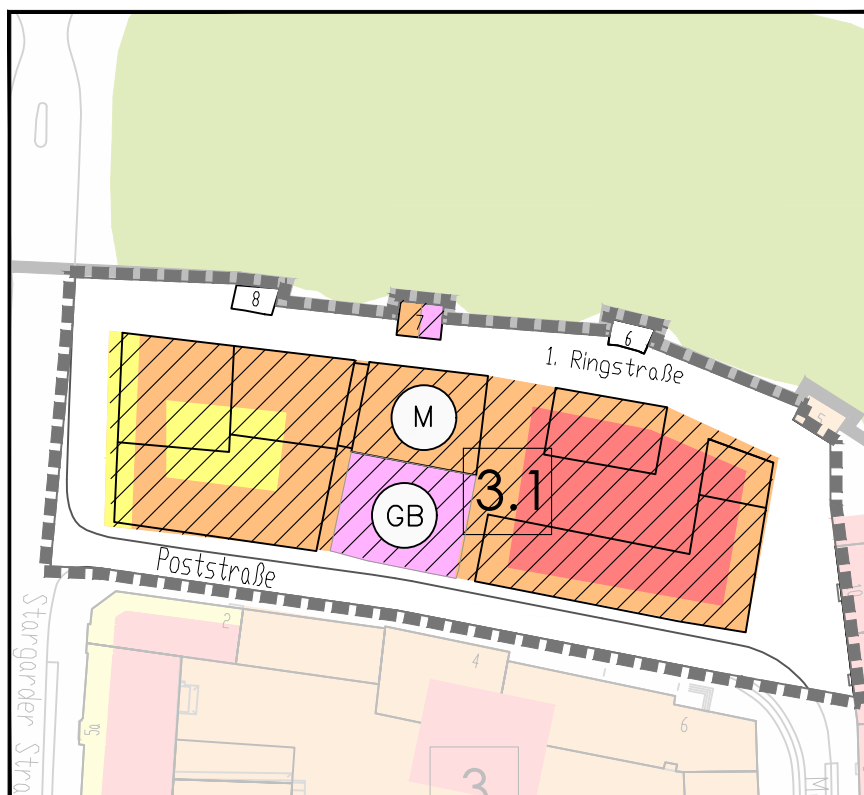

Nutzungsplan 1. Änderung der 3. Fortschreibung

Nutzungen Bestand

- Wohnbaufläche
- Einzelhandel
- Dienstleistungen / Gewerbe
- Wohnen im OG
- Einzelhandel/Dienstleistung im EG
- Einzelhandel/Dienstleistung im EG und 1.OG
- Wohnen in weiteren OG
- Gemeinbedarfseinrichtung im EG
- Wohnen im OG
- Gemeinbedarfseinrichtung
- Sondergebiet
- öffentliche Grünanlage

Nutzungen Neuplanung/erhebliche Veränderungen

- Wohnen
- Einzelhandel
- Dienstleistungen / Gewerbe
- Gemeinbedarfseinrichtung
- öffentliche Grünanlage

Planzeichen bei Neuplanungen

- W Wohnbauflächen
- GB Flächen für Gemeinbedarf
- M gemischte Bauflächen

Zweckbestimmung:

- Kirche
- soz. Zweck
- kultur. Zweck
- gesundheitl. Zweck
- Spielplatz
- Schule
- Sport
- öff. Verwaltung

Versorgungsanlagen:

- Elektrizität

nachrichtliche Übernahme

- förmlich festgelegtes Sanierungsgebiet "Altstadt"

weitere Darstellungen

- Geltungsbereich der 1. Änderung der 3. Fortschreibung des SRP Innenstadt



0 5 10 15 20 25 50

Maßstab: ohne

Städtebaulicher Rahmenplan Innenstadt 1. Änderung der 3. Fortschreibung

3.3 Nutzungsplan

Block 3.1

im Auftrag **KEG**
Kommunale Entwicklungsgesellschaft mbH
handelnd im Namen und für Rechnung der BIG-STÄDTBAU M-V GmbH
als Treuhänderischer Sanierungsträger der Stadt Neubrandenburg

erarbeitet durch **stadtbau.architekten^{mbH}**
Lutz Braun
architekt+stadtplaner
Johannesstraße 1
17034 Neubrandenburg

Stand: 12.10.2020


NEUBRANDENBURG
Stadt der vier Tore am Tollensesee



SRP Innenstadt 1. Änderung der 3. Fortschreibung Blockbereich 18



Auszug aus Nutzungsplan 3. Fortschreibung 2017

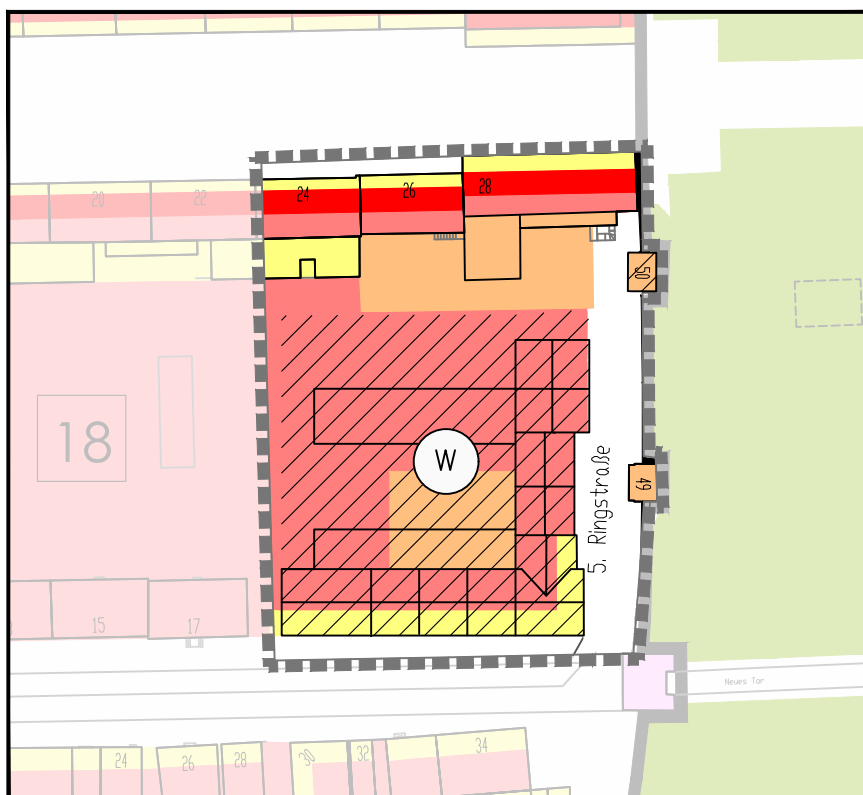

Nutzungsplan 1. Änderung der 3. Fortschreibung

Nutzungen Bestand

- Wohnbaufläche
- Einzelhandel
- Dienstleistungen / Gewerbe
- Wohnen im OG
- Einzelhandel/Dienstleistung im EG
- Einzelhandel/Dienstleistung im EG und 1.OG
- Wohnen in weiteren OG
- Gemeinbedarfseinrichtung im EG
- Wohnen im OG
- Gemeinbedarfseinrichtung
- Sondergebiet
- öffentliche Grünanlage

Nutzungen Neuplanung/erhebliche Veränderungen

- Wohnen
- Einzelhandel
- Dienstleistungen / Gewerbe
- Gemeinbedarfseinrichtung
- öffentliche Grünanlage

Planzeichen bei Neuplanungen

- W Wohnbauflächen
- GB Flächen für Gemeinbedarf
- M gemischte Bauflächen

Zweckbestimmung:

- ✦ Kirche
- ✦ soz. Zweck
- ✦ kult. Zweck
- ✦ gesundheitl. Zweck
- ✦ Spielplatz
- ✦ Schule
- ✦ Sport
- ✦ öffentliche Verwaltung

Versorgungsanlagen:


- ⚡ Elektrizität

nachrichtliche Übernahme

- förmlich festgelegtes Sanierungsgebiet "Altstadt"

weitere Darstellungen

- Geltungsbereich der 1. Änderung der 3. Fortschreibung des SRP Innenstadt

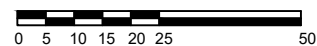

Maßstab: ohne

Städtebaulicher Rahmenplan Innenstadt 1. Änderung der 3. Fortschreibung

3.3 Nutzungsplan

Block 18

im Auftrag **KEG**
Kommunale Entwicklungsgesellschaft mbh
handelnd im Namen und für Rechnung der BIG-STÄDTEBAU M-V GmbH
als Treuhänderischer Sanierungsträger der Stadt Neubrandenburg


erarbeitet durch **stadtbau.architekten**
Lutz Braun
architekt+stadtplaner
Johannesstraße 1
17034 Neubrandenburg

Stand: 12.10.2020


NEUBRANDENBURG
Stadt der vier Tore am Tollensesee



SRP Innenstadt 1. Änderung der 3. Fortschreibung Blockbereich 3.1

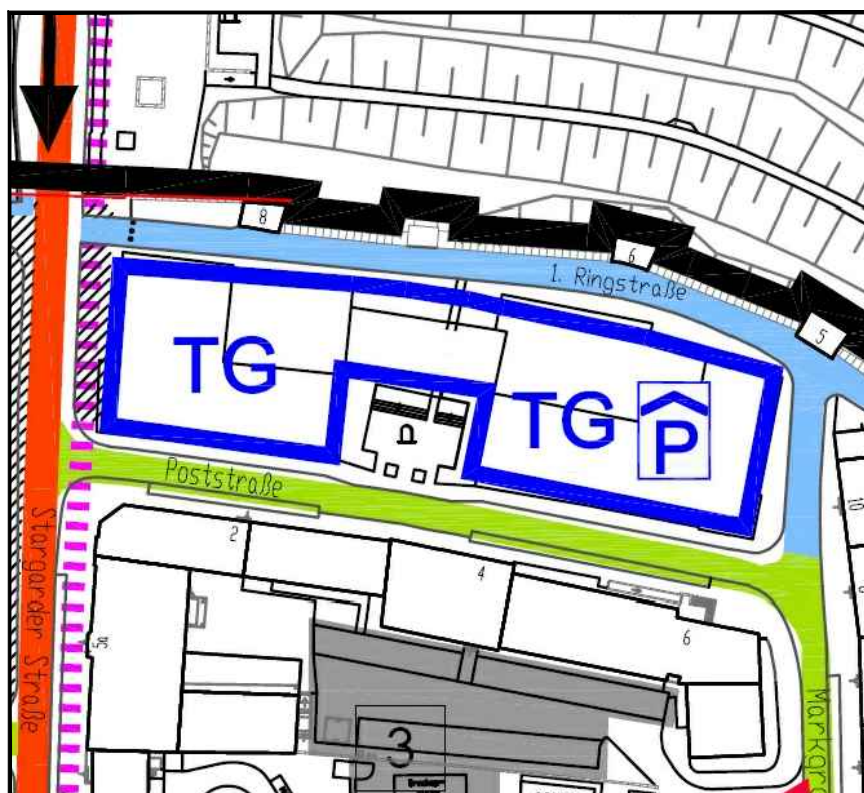

Auszug aus Verkehrsplan 3. Fortschreibung 2017

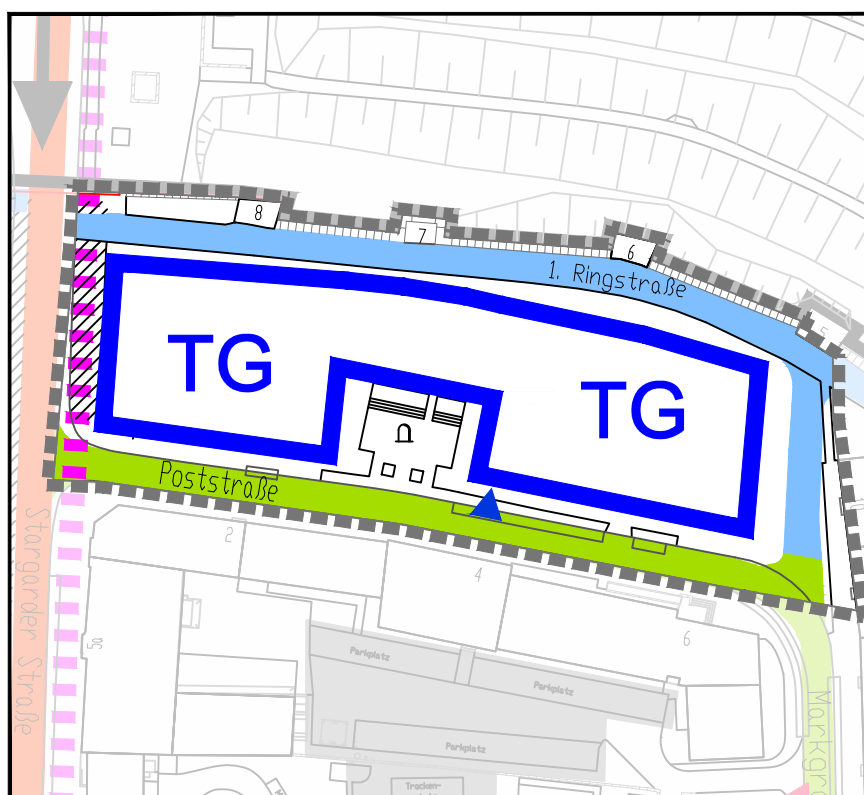

Verkehrsplan 1. Änderung der 3. Fortschreibung

Straßen und Wege
(gem. Richtlinie für die Anlage
von Stadtstraßen RAST 06)

- Verbindungsstrasse
- Sammelstrasse
- Wohnstrasse
- Wohnweg
- Radverkehr-Vorrangachse
- Fussgängerbereich

Ruhender Verkehr

- TG Tiefgarage (Planung)
- P Parkgeschosse ab 1.OG
- P Parkgarderobe
- Stellplatzanlage im Blockinnenbereich
- / Bereiche ohne straßenbegleitende Parkplätze

Zufahrten

- Zufahrt Gemeinschaftsstellplätze
- Zufahrt Anlieferung (großflächige Nutzer)
- Zu- und Ausfahrt TG

nachrichtliche Übernahme

- förmlich festgelegtes Sanierungsgebiet "Altstadt"
- Aus dem städtebaulichen Rahmenplan "Vor dem Treptower Tor" wurden die Darstellungen des Verkehrsplanes übernommen.

Weitere Darstellungen

- Quierungsmöglichkeit F.-Engels-Ring
- weitere mögliche Quierungsmöglichkeit F.-Engels-Ring (längerfristiges Planungsziel)
- Fußweg im Blockinnenbereich mit öffentl. Nutzung
- 1 Blocknummern
- Geltungsbereich der 1. Änderung der 3. Fortschreibung des SRP Innenstadt
- H RB Haltestellen für Bus und Reisebus



Städtebaulicher Rahmenplan Innenstadt
1. Änderung der 3. Fortschreibung

3.4 Verkehrsplan

Block 3.1

im Auftrag **KEG**
Kommunale Entwicklungsgesellschaft mbh
handelnd im Namen und für Rechnung der BIG-STÄDTEBAU M-V GmbH
als Treuhänderischer Sanierungsträger der Stadt Neubrandenburg


erarbeitet durch **stadtbau.architekten**
Lutz Braun
architekt+stadtplaner
Johannesstraße 1
17034 Neubrandenburg

Stand: 12.10.2020


NEUBRANDENBURG
Stadt der vier Tore am Tollensesee



SRP Innenstadt 1. Änderung der 3. Fortschreibung Blockbereich 18

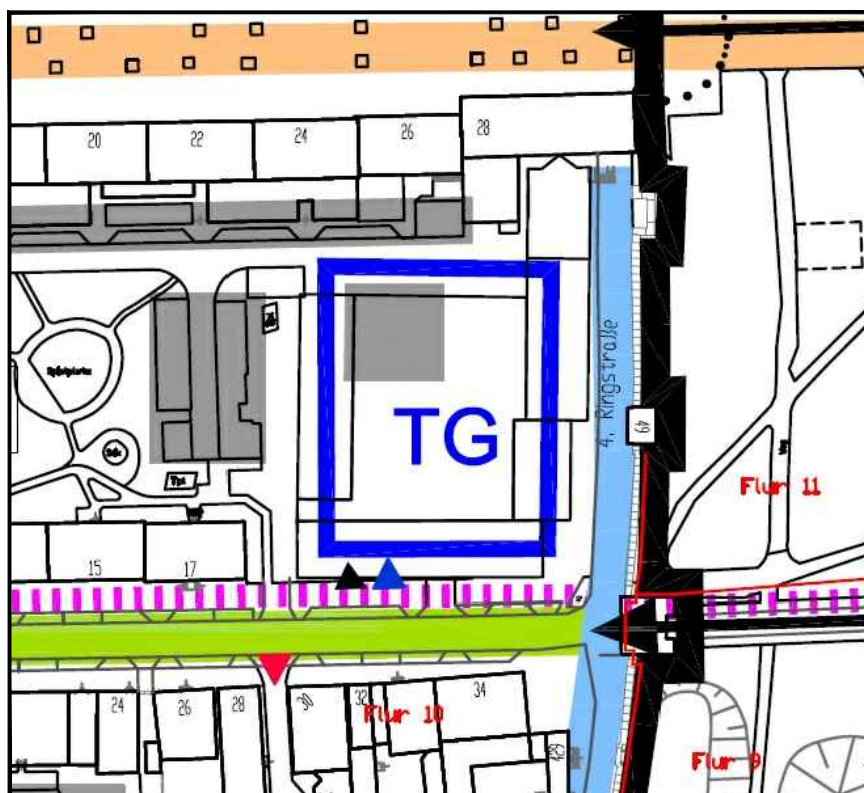

Auszug aus Verkehrsplan 3. Fortschreibung 2017

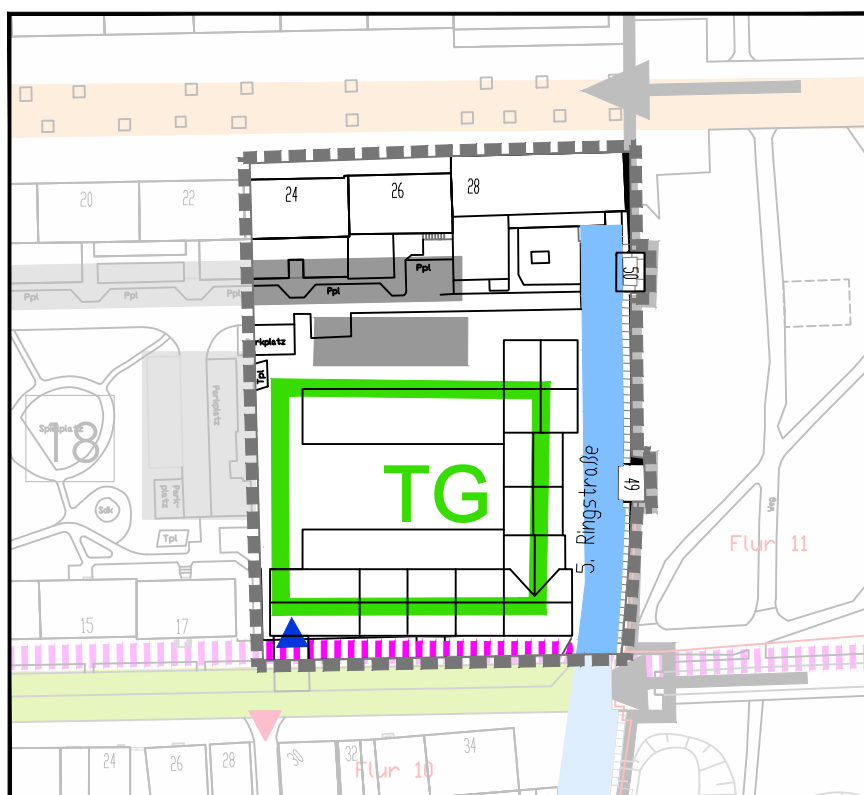

Verkehrsplan 1. Änderung der 3. Fortschreibung

Straßen und Wege
(gem. Richtlinie für die Anlage
von Stadtstraßen RAST 06)

- Verbindungsstrasse
- Sammelstrasse
- Wohnstrasse
- Wohnweg
- Radverkehr-Vorrangachse
- Fussgängerbereich

Ruhender Verkehr

- TG Tiefgarage (Planung)
- TG Tiefgarage (Planung – keine öff. Nutzung)
- Parkgeschosse ab 1.OG
- Parkgarde
- Stellplatzanlage im Blockinnenbereich
- Bereiche ohne straßenbegleitende Parkplätze

Zufahrten


- Zufahrt Gemeinschaftsstellplätze
- Zufahrt Anlieferung (großflächige Nutzer)
- Zu- und Ausfahrt TG

nachrichtliche Übernahme

- förmlich festgelegtes Sanierungsgebiet "Altstadt"
- Aus dem städtebaulichen Rahmenplan "Vor dem Treptower Tor" wurden die Darstellungen des Verkehrsplanes übernommen.

Weitere Darstellungen

- Quermöglichkeit F.-Engels-Ring
- weitere mögliche Quermöglichkeit F.-Engels-Ring (längerfristiges Planungsziel)
- Fußweg im Blockinnenbereich mit öffentl. Nutzung
- Blocknummern
- Geltungsbereich des Städtebaulichen Rahmenplanes Neubrandenburg Innenstadt
- Haltestellen für Bus und Reisebus
- Geltungsbereich der 1. Änderung der 3. Fortschreibung des SRP Innenstadt

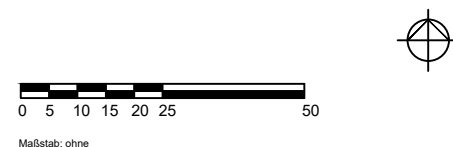

Städtebaulicher Rahmenplan Innenstadt
1. Änderung der 3. Fortschreibung

3.4 Verkehrsplan

Block 18

im Auftrag **KEG**
Kommunale Entwicklungsgesellschaft mbh
handelnd im Namen und für Rechnung der BIG-STÄDTBAU M-V GmbH
als Treuhänderischer Sanierungsträger der Stadt Neubrandenburg

erarbeitet durch **stadtbau.architekten**
Lutz Braun
architekt+stadtplaner
Johannesstraße 1
17034 Neubrandenburg

Stand: 12.10.2020


NEUBRANDENBURG
Stadt der vier Tore am Tollensesee



SRP Innenstadt 1. Änderung der 3. Fortschreibung Blockbereich 3.1



Auszug aus Einzelhandelsfachplan 3. Fortschreibung 2017

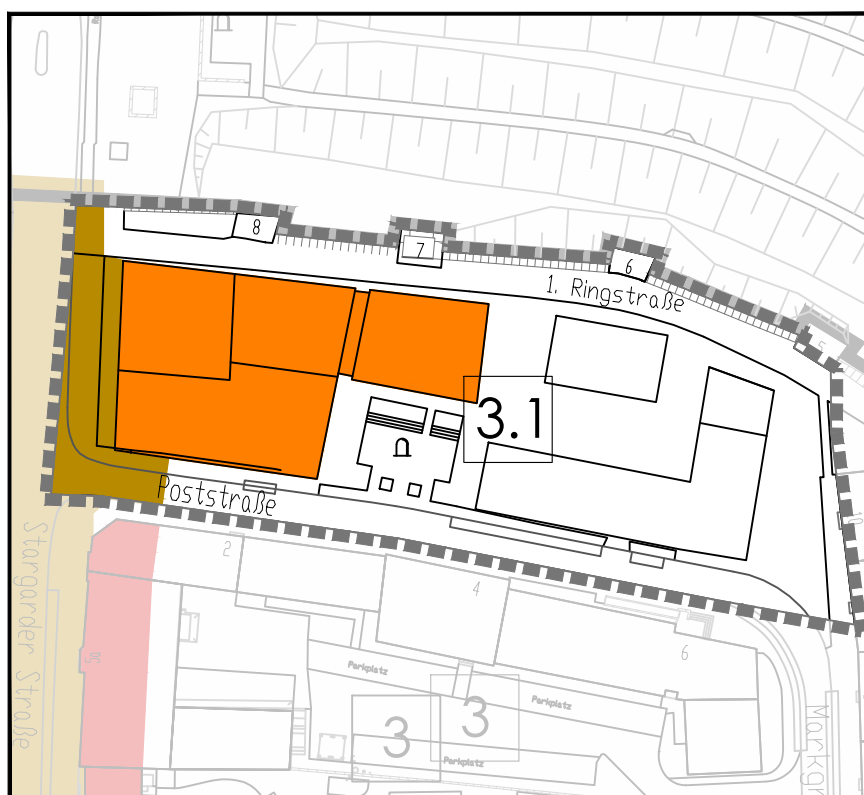

Einzelhandelsfachplan 1. Änderung der 3. Fortschreibung

Erläuterung der Kennzeichnung

- Bestand: Einzelhandel, Dienstleistung, Gastronomie
- Ergänzung: Einzelhandel, Dienstleistung, Gastronomie
- 1. Einzelhandelslage
- 2. Einzelhandelslage
- 3. Einzelhandelslage
- Einzelhandel, Dienstleistung, Gastronomie Bestand außerhalb Einzelhandelslage im EG
- (Handels)Nutzung im Bestand aus denkmalpflegerischer Sicht gewünscht (Erhaltung der Ladengeschäfte und Fassadengestaltung)
- Entwicklungsbereich Treptower Tor-Platz

Änderungen gegenüber 2003


- 1 Angebot für Fachmarkt
- 2 Angebot für Fachgeschäfte >400m² Verkaufsraumfläche
- 3 Erweiterungsoption

Weitere Darstellungen

- innenstadtnahe Einzelhandelskonzentrationen
- 1 Blocknummern
- Geltungsbereich der 1. Änderung der 3. Fortschreibung des SRP Innenstadt

nachrichtliche Übernahme

- förmlich festgelegtes Sanierungsgebiet "Altstadt"

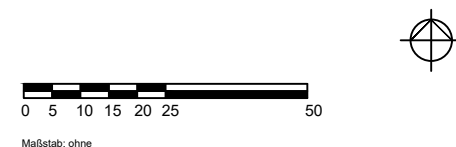

Städtebaulicher Rahmenplan Innenstadt 1. Änderung der 3. Fortschreibung

3.5 Einzelhandelsfachplan Block 3.1

im Auftrag **KEG**
Kommunale Entwicklungsgesellschaft mbh
 handelnd im Namen und für Rechnung der BIG-STÄDTEBAU M-V GmbH
 als Treuhänderischer Sanierungsträger der Stadt Neubrandenburg


erarbeitet durch **stadtbau.architekten**^{gGmbH}
Lutz Braun
 architekt+stadtplaner
 Johannesstraße 1
 17034 Neubrandenburg

Stand: 12.10.2020


NEUBRANDENBURG
 Stadt der vier Tore am Tollensesee



SRP Innenstadt 1. Änderung der 3. Fortschreibung Blockbereich 18

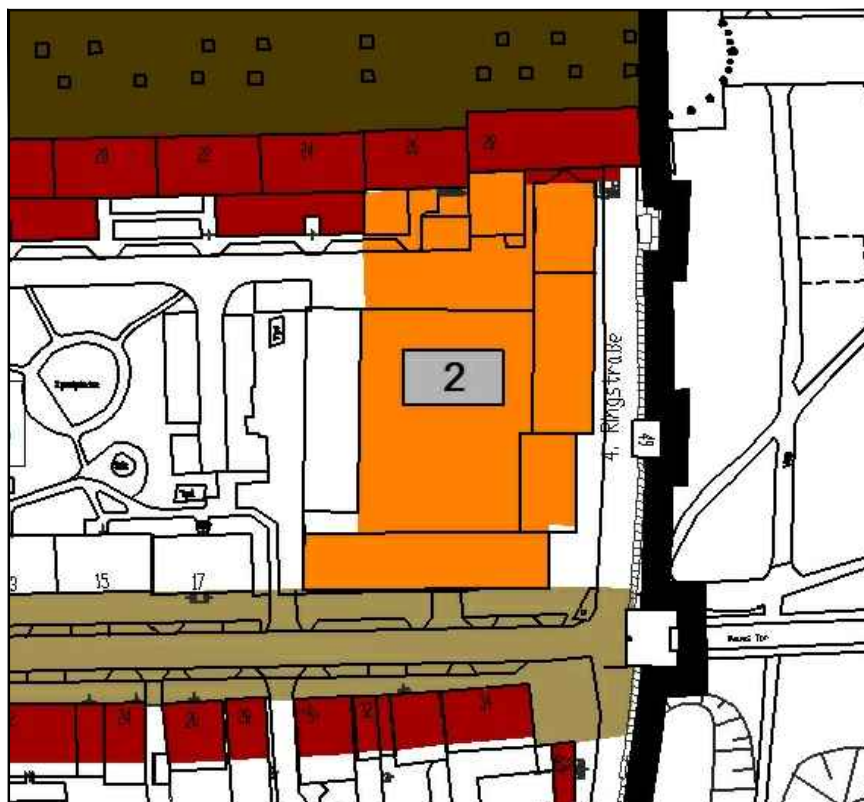

Auszug aus Einzelhandelsfachplan 3. Fortschreibung 2017

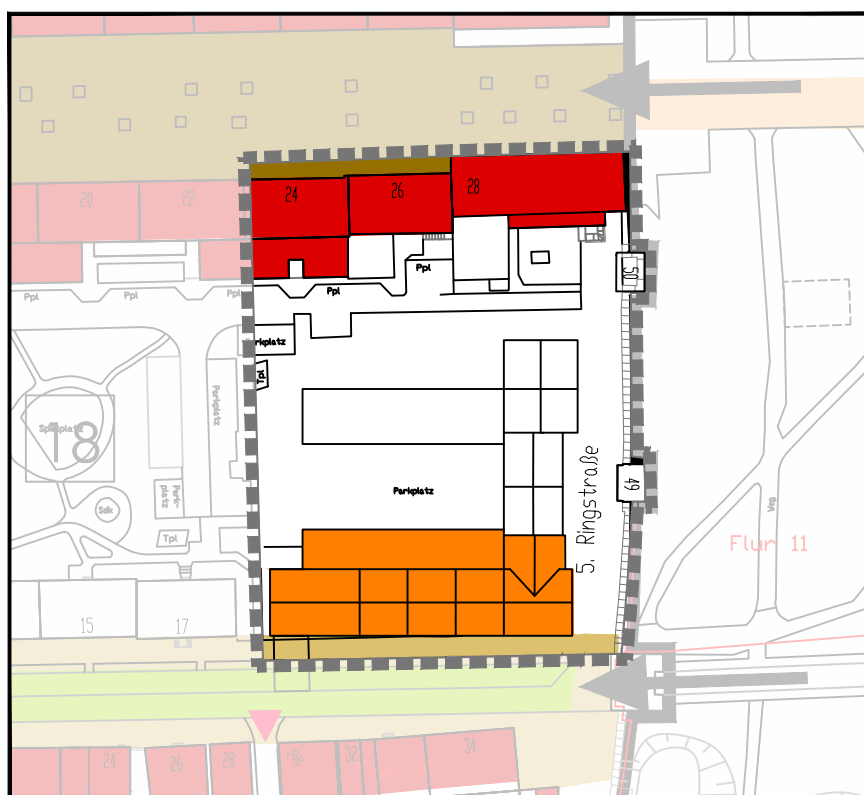

Einzelhandelsfachplan 1. Änderung der 3. Fortschreibung

Erläuterung der Kennzeichnung

- Bestand: Einzelhandel, Dienstleistung, Gastronomie
- Ergänzung: Einzelhandel, Dienstleistung, Gastronomie
- 1. Einzelhandelslage
- 2. Einzelhandelslage
- 3. Einzelhandelslage
- Einzelhandel, Dienstleistung, Gastronomie Bestand außerhalb Einzelhandelslage im EG
- (Handels)Nutzung im Bestand aus denkmalpflegerischer Sicht gewünscht (Erhaltung der Ladengeschäfte und Fassadengestaltung)
- Entwicklungsbereich Treptower Tor-Platz

Änderungen gegenüber 2003

- 1 Angebot für Fachmarkt
- 2 Angebot für Fachgeschäfte >400m² Verkaufsraumfläche
- 3 Erweiterungsoption

Weitere Darstellungen

- innenstadtnahe Einzelhandelskonzentrationen
- 1 Blocknummern
- Geltungsbereich der 1. Änderung der 3. Fortschreibung des SRP Innenstadt

nachrichtliche Übernahme

- förmlich festgelegtes Sanierungsgebiet "Altstadt"



Städtebaulicher Rahmenplan Innenstadt 1. Änderung der 3. Fortschreibung

3.5 Einzelhandelsfachplan Block 18

im Auftrag **KEG**
Kommunale Entwicklungsgesellschaft mbh
 handelnd im Namen und für Rechnung der BIG-STÄDTBAU M-V GmbH
 als Treuhänderischer Sanierungsträger der Stadt Neubrandenburg


erarbeitet durch **stadtbau.architekten**^{gGmbH}
Lutz Braun
 architekt+stadtplaner
 Johannesstraße 1
 17034 Neubrandenburg

Stand: 12.10.2020


NEUBRANDENBURG
 Stadt der vier Tore am Tollensesee



SRP Innenstadt 1. Änderung der 3. Fortschreibung Blockbereich 3.1

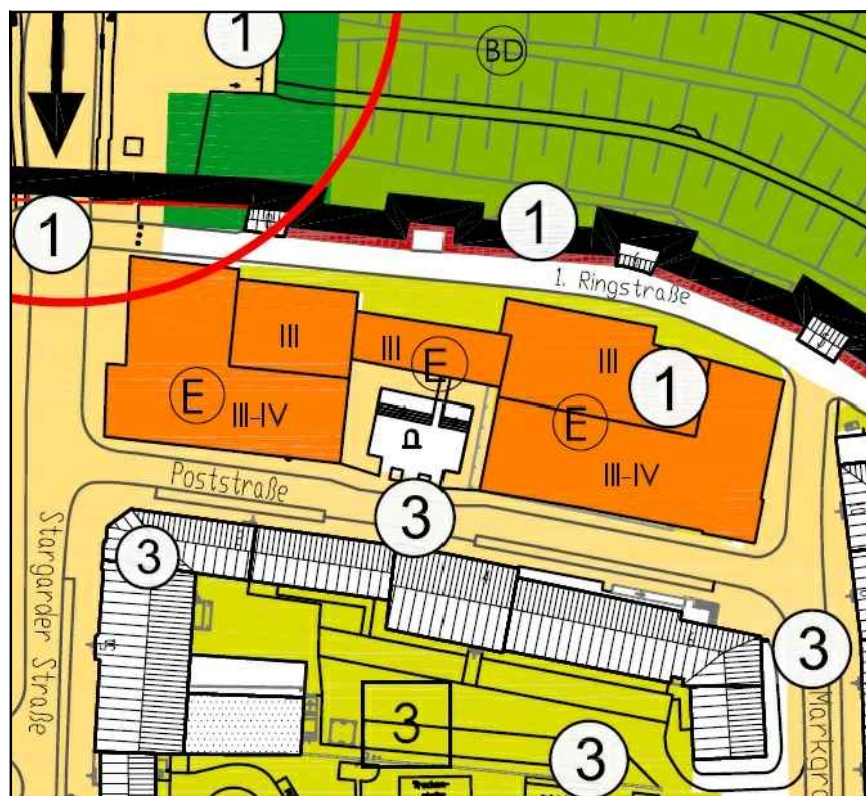

Auszug aus Durchführungsplan 3. Fortschreibung 2017

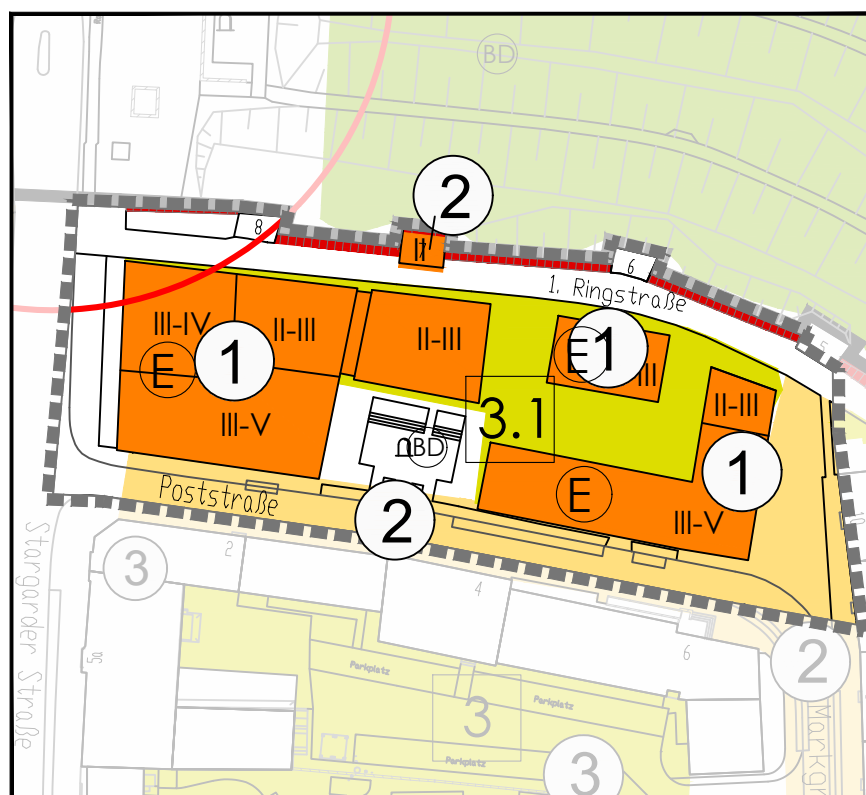

Durchführungsplan 1. Änderung der 3. Fortschreibung

Gebäude

- Neubau
- Abriß
- Stadtmauersanierung

Freiraum

- Neugestaltung Plätze
- Neugestaltung öffentl. Verkehrsflächen
- Sanierung Wallanlage
- denkmalgerechte Pflege Wallanlage (Konzept)
- Sanierung/Neugestaltung Blockinnenbereiche/Höfe

Weitere Darstellungen

- Neugestaltung von Stadteingängen
- Wegeverbindungen im Ringbereich
- 1 Blocknummer

Prioritäten

SRP	12 Jahre
1	bis 4 Jahre
2	bis 8 Jahre
3	bis 12 Jahre

weitere Darstellungen

- Geltungsbereich der 1. Änderung der 3. Fortschreibung des SRP Innenstadt

0 5 10 15 20 25 50

Maßstab: ohne

Städtebaulicher Rahmenplan Innenstadt 1. Änderung der 3. Fortschreibung

3.6 Durchführungsplan Block 3.1

im Auftrag **KEG**
Kommunale Entwicklungsgesellschaft mbh
 handelnd im Namen und für Rechnung der BIG-STÄDTBAU M-V GmbH
 als Treuhänderischer Sanierungsträger der Stadt Neubrandenburg

erarbeitet durch **stadtbau.architekten**
Lutz Braun
 architekt+stadtplaner
 Johannesstraße 1
 17034 Neubrandenburg

Stand: 12.10.2020


NEUBRANDENBURG
 Stadt der vier Tore am Tollensesee



SRP Innenstadt 1. Änderung der 3. Fortschreibung Blockbereich 18



Auszug aus Durchführungsplan 3. Fortschreibung 2017

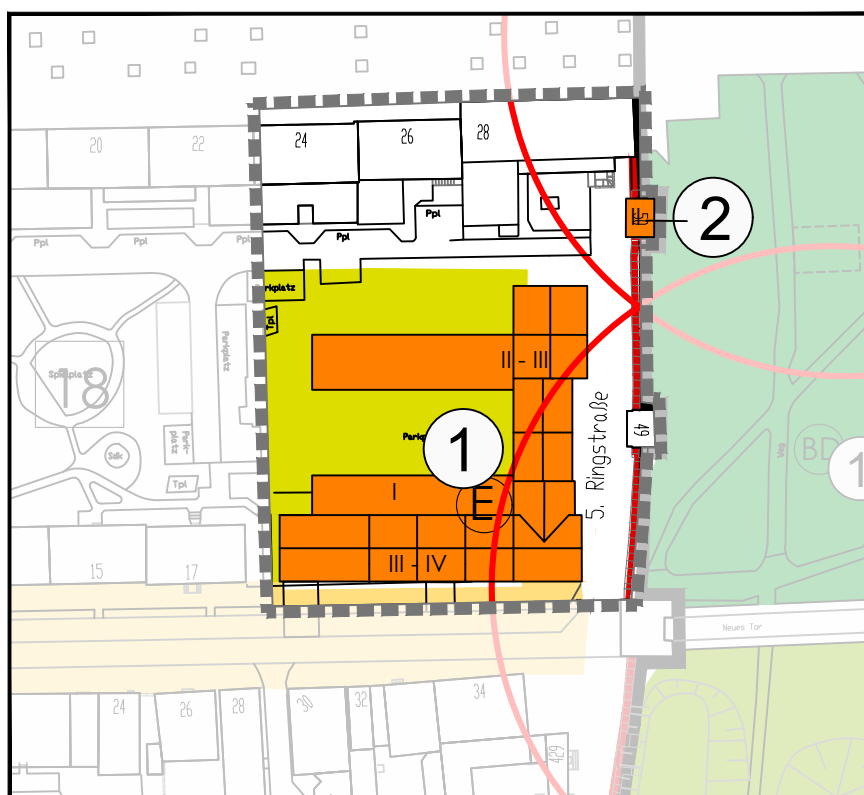

Durchführungsplan 1. Änderung der 3. Fortschreibung

Gebäude

- Neubau
- Abriß
- Stadtmauersanierung

Freiraum

- Neugestaltung Plätze
- Neugestaltung öffentl. Verkehrsflächen
- Sanierung Wallanlage
- denkmalgerechte Pflege Wallanlage (Konzept)
- Sanierung/Neugestaltung Blockinnenbereiche/Höfe

Weitere Darstellungen


- Neugestaltung von Stadteingängen
- Wegeverbindungen im Ringbereich
- 1 Blocknummer

Prioritäten

SRP	12 Jahre
1	bis 4 Jahre
2	bis 8 Jahre
3	bis 12 Jahre

weitere Darstellungen

- Geltungsbereich der 1. Änderung der 3. Fortschreibung des SRP Innenstadt

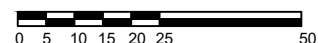

Maßstab: ohne

Städtebaulicher Rahmenplan Innenstadt 1. Änderung der 3. Fortschreibung

3.6 Durchführungsplan Block 18

im Auftrag **KEG**
Kommunale Entwicklungsgesellschaft mbh
 handelnd im Namen und für Rechnung der BIG-STÄDTEBAU M-V GmbH
 als Treuhänderischer Sanierungsträger der Stadt Neubrandenburg

erarbeitet durch **stadtbau.architekten**
Lutz Braun
 architekt+stadtplaner
 Johannesstraße 1
 17034 Neubrandenburg

Stand: 12.10.2020

NEUBRANDENBURG
 Stadt der vier Tore am Tollensesee

